





SEZNAM SOUŘADNIC				
č.b.	Y	X	Z	Poznámka
1	721716.04	1050325.09	309.96	vodovod
2	721717.40	1050324.25	309.96	vodovod
3	721723.31	1050325.53	309.91	vodovod
4	721730.78	1050327.42	309.77	vodovod
5	721733.30	1050327.27	309.30	kanalizace
6	721739.33	1050329.26	309.14	kanalizace
7	721739.19	1050329.72	309.53	vodovod
8	721747.92	1050332.38	309.38	vodovod
9	721747.98	1050332.04	308.98	kanalizace
10	721757.81	1050335.58	308.94	kanalizační šoupě
11	721756.93	1050335.68	309.35	vodovodní šoupě
12	721758.79	1050336.24	309.48	vodovodní hydrant podzemní
13	721758.97	1050335.85	308.97	kanalizace-čistící kus
14	721752.74	1050347.85	309.22	kanalizační přípojka
15	721752.20	1050345.87	309.24	vodovodní přípojka
16	721752.08	1050346.01	309.18	vodoměrná šachta-dno
17	721752.00	1050345.96	310.74	vodoměrná šachta-poklop
18	721756.97	1050335.59	309.35	vodovod-navrtávací pas
19	721757.86	1050335.46	308.94	kanalizace-navrtávací pas

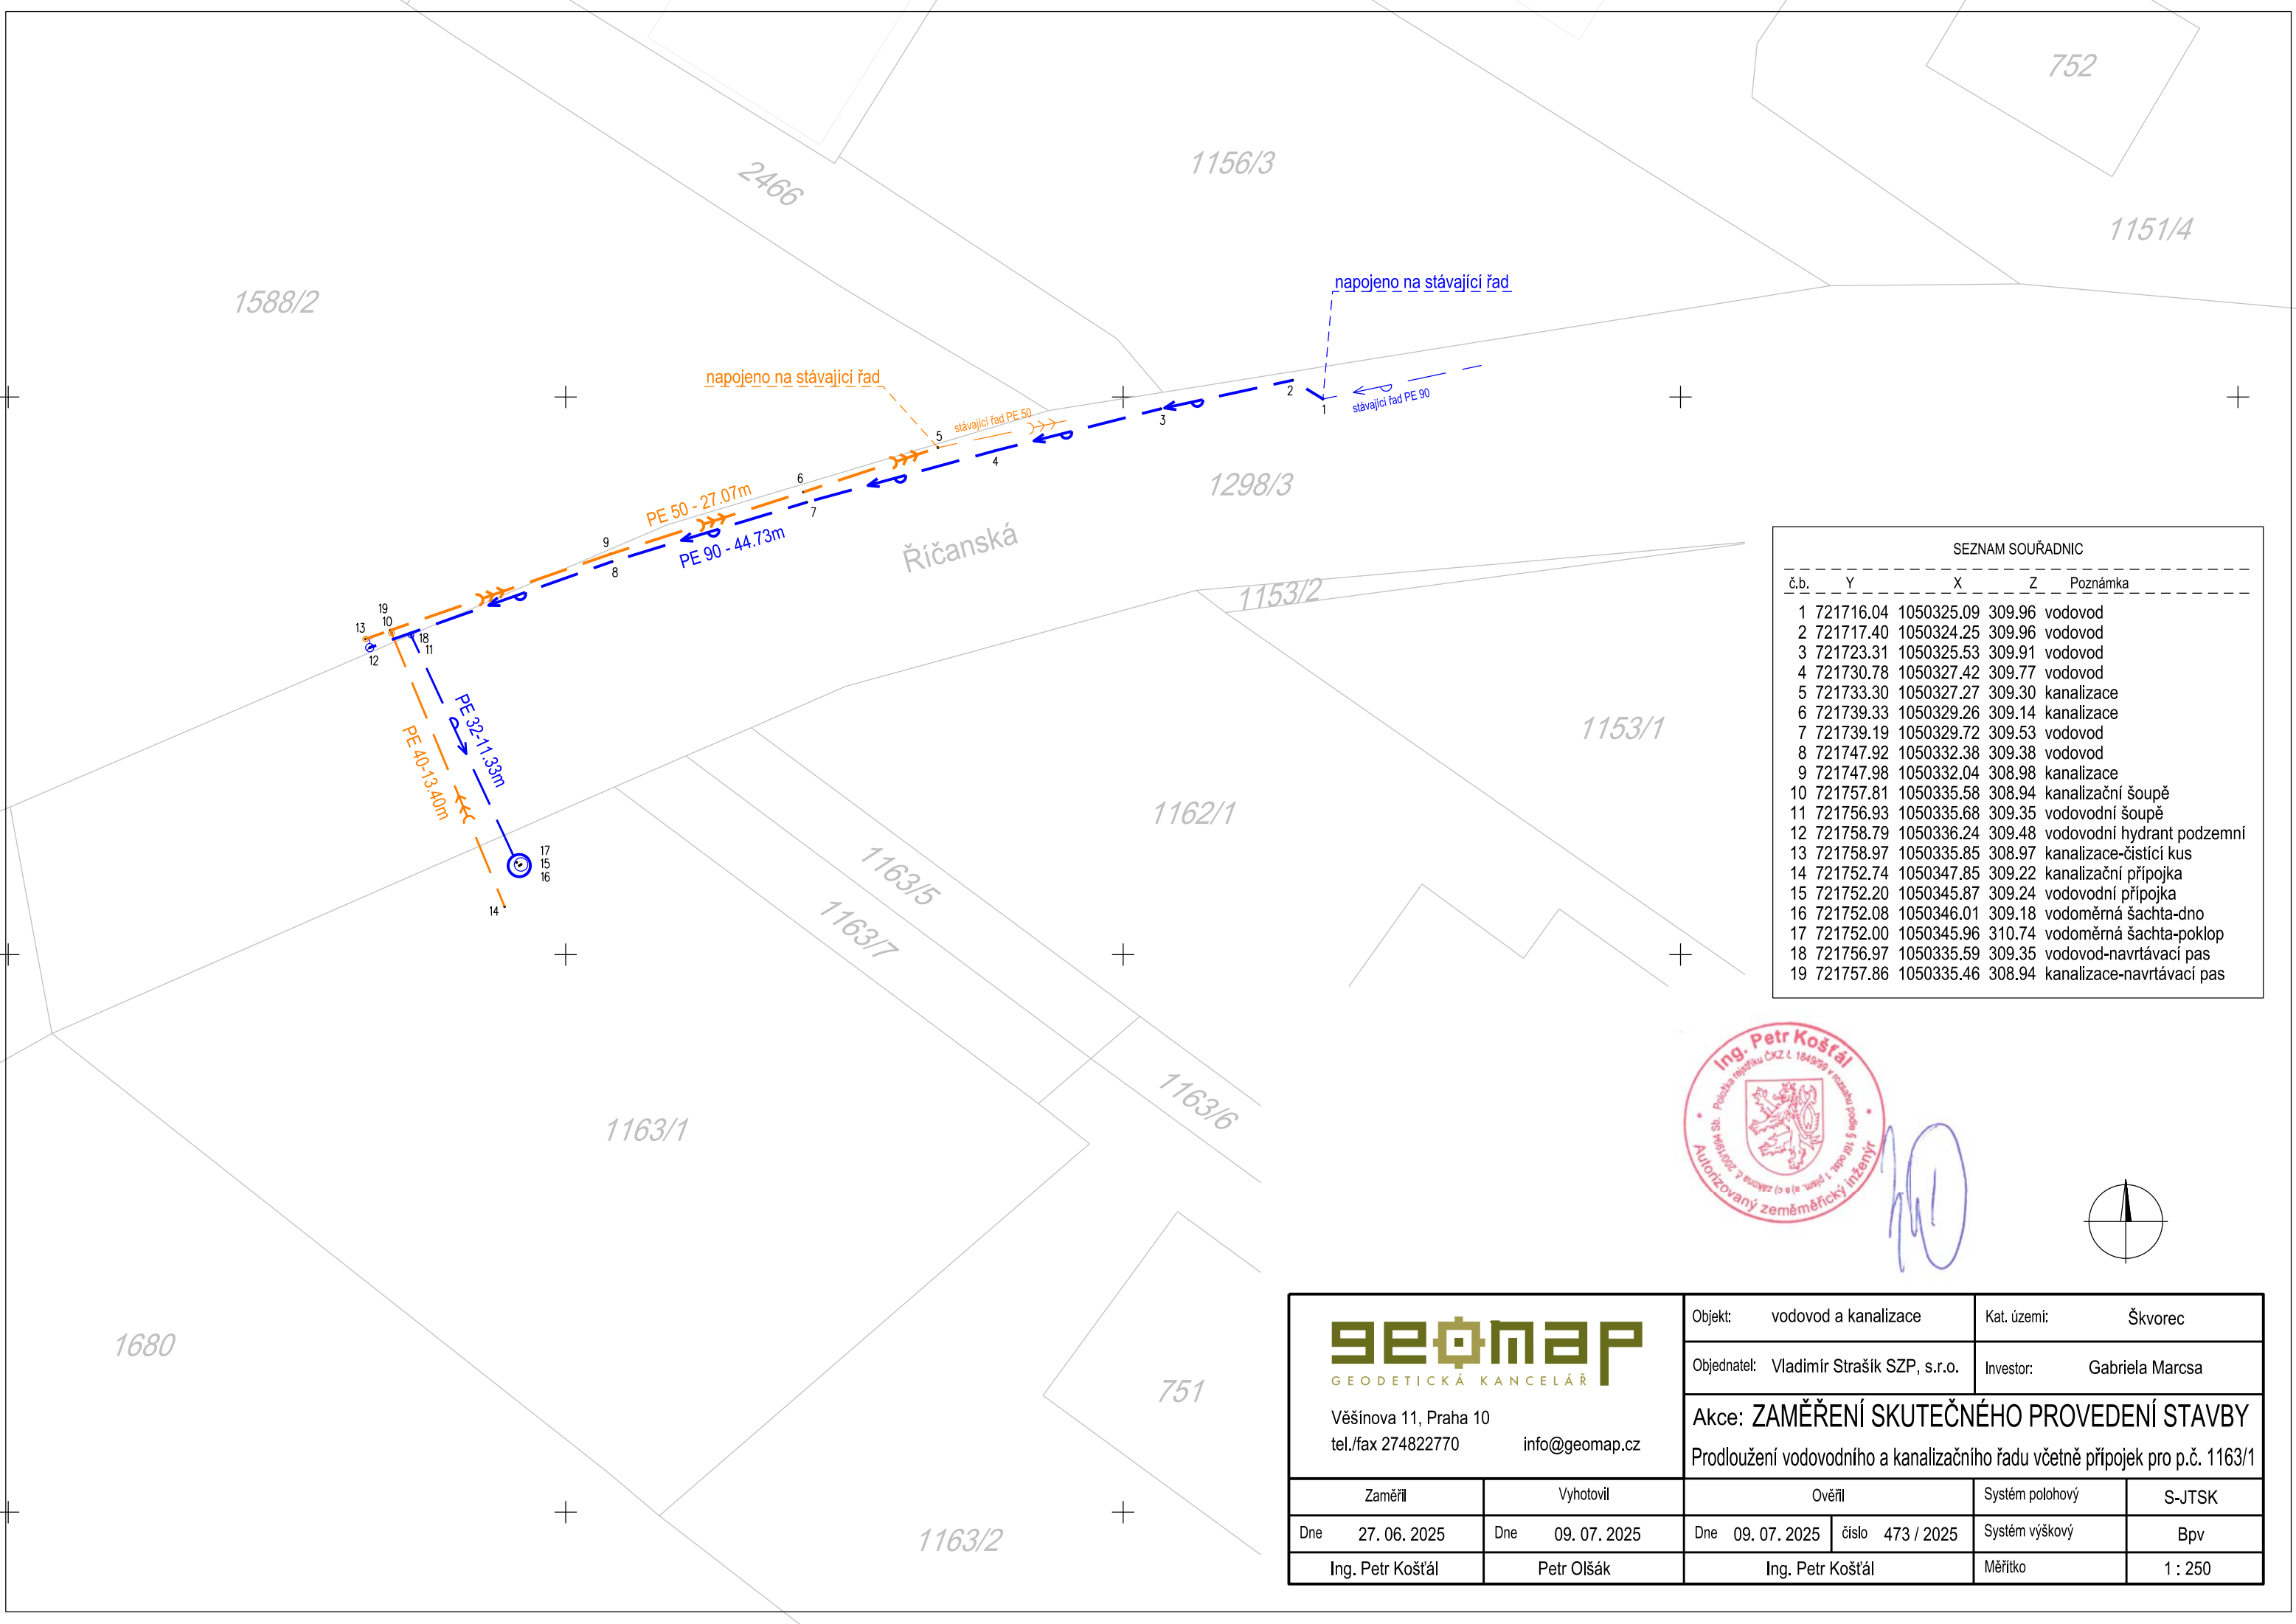

Handwritten signature in blue ink.

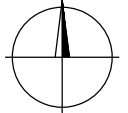

 GEODETICKÁ KANCELÁŘ Věšínova 11, Praha 10 tel./fax 274822770 info@geomap.cz		Objekt: vodovod a kanalizace		Kat. území: Škvorec							
		Objednatel: Vladimír Strašík SZP, s.r.o.		Investor: Gabriela Marcsa							
		Akce: ZAMĚŘENÍ SKUTEČNÉHO PROVEDENÍ STAVBY Prodloužení vodovodního a kanalizačního řadu včetně přípojek pro p.č. 1163/1									
Zaměřil		Vyhotovil		Ověřil		Systém polohový		S-JTSK			
Dne 27. 06. 2025		Dne 09. 07. 2025		Dne 09. 07. 2025		číslo 473 / 2025		Systém výškový		Bpv	
Ing. Petr Košťál		Petr Olšák		Ing. Petr Košťál				Měřítko		1 : 250	