



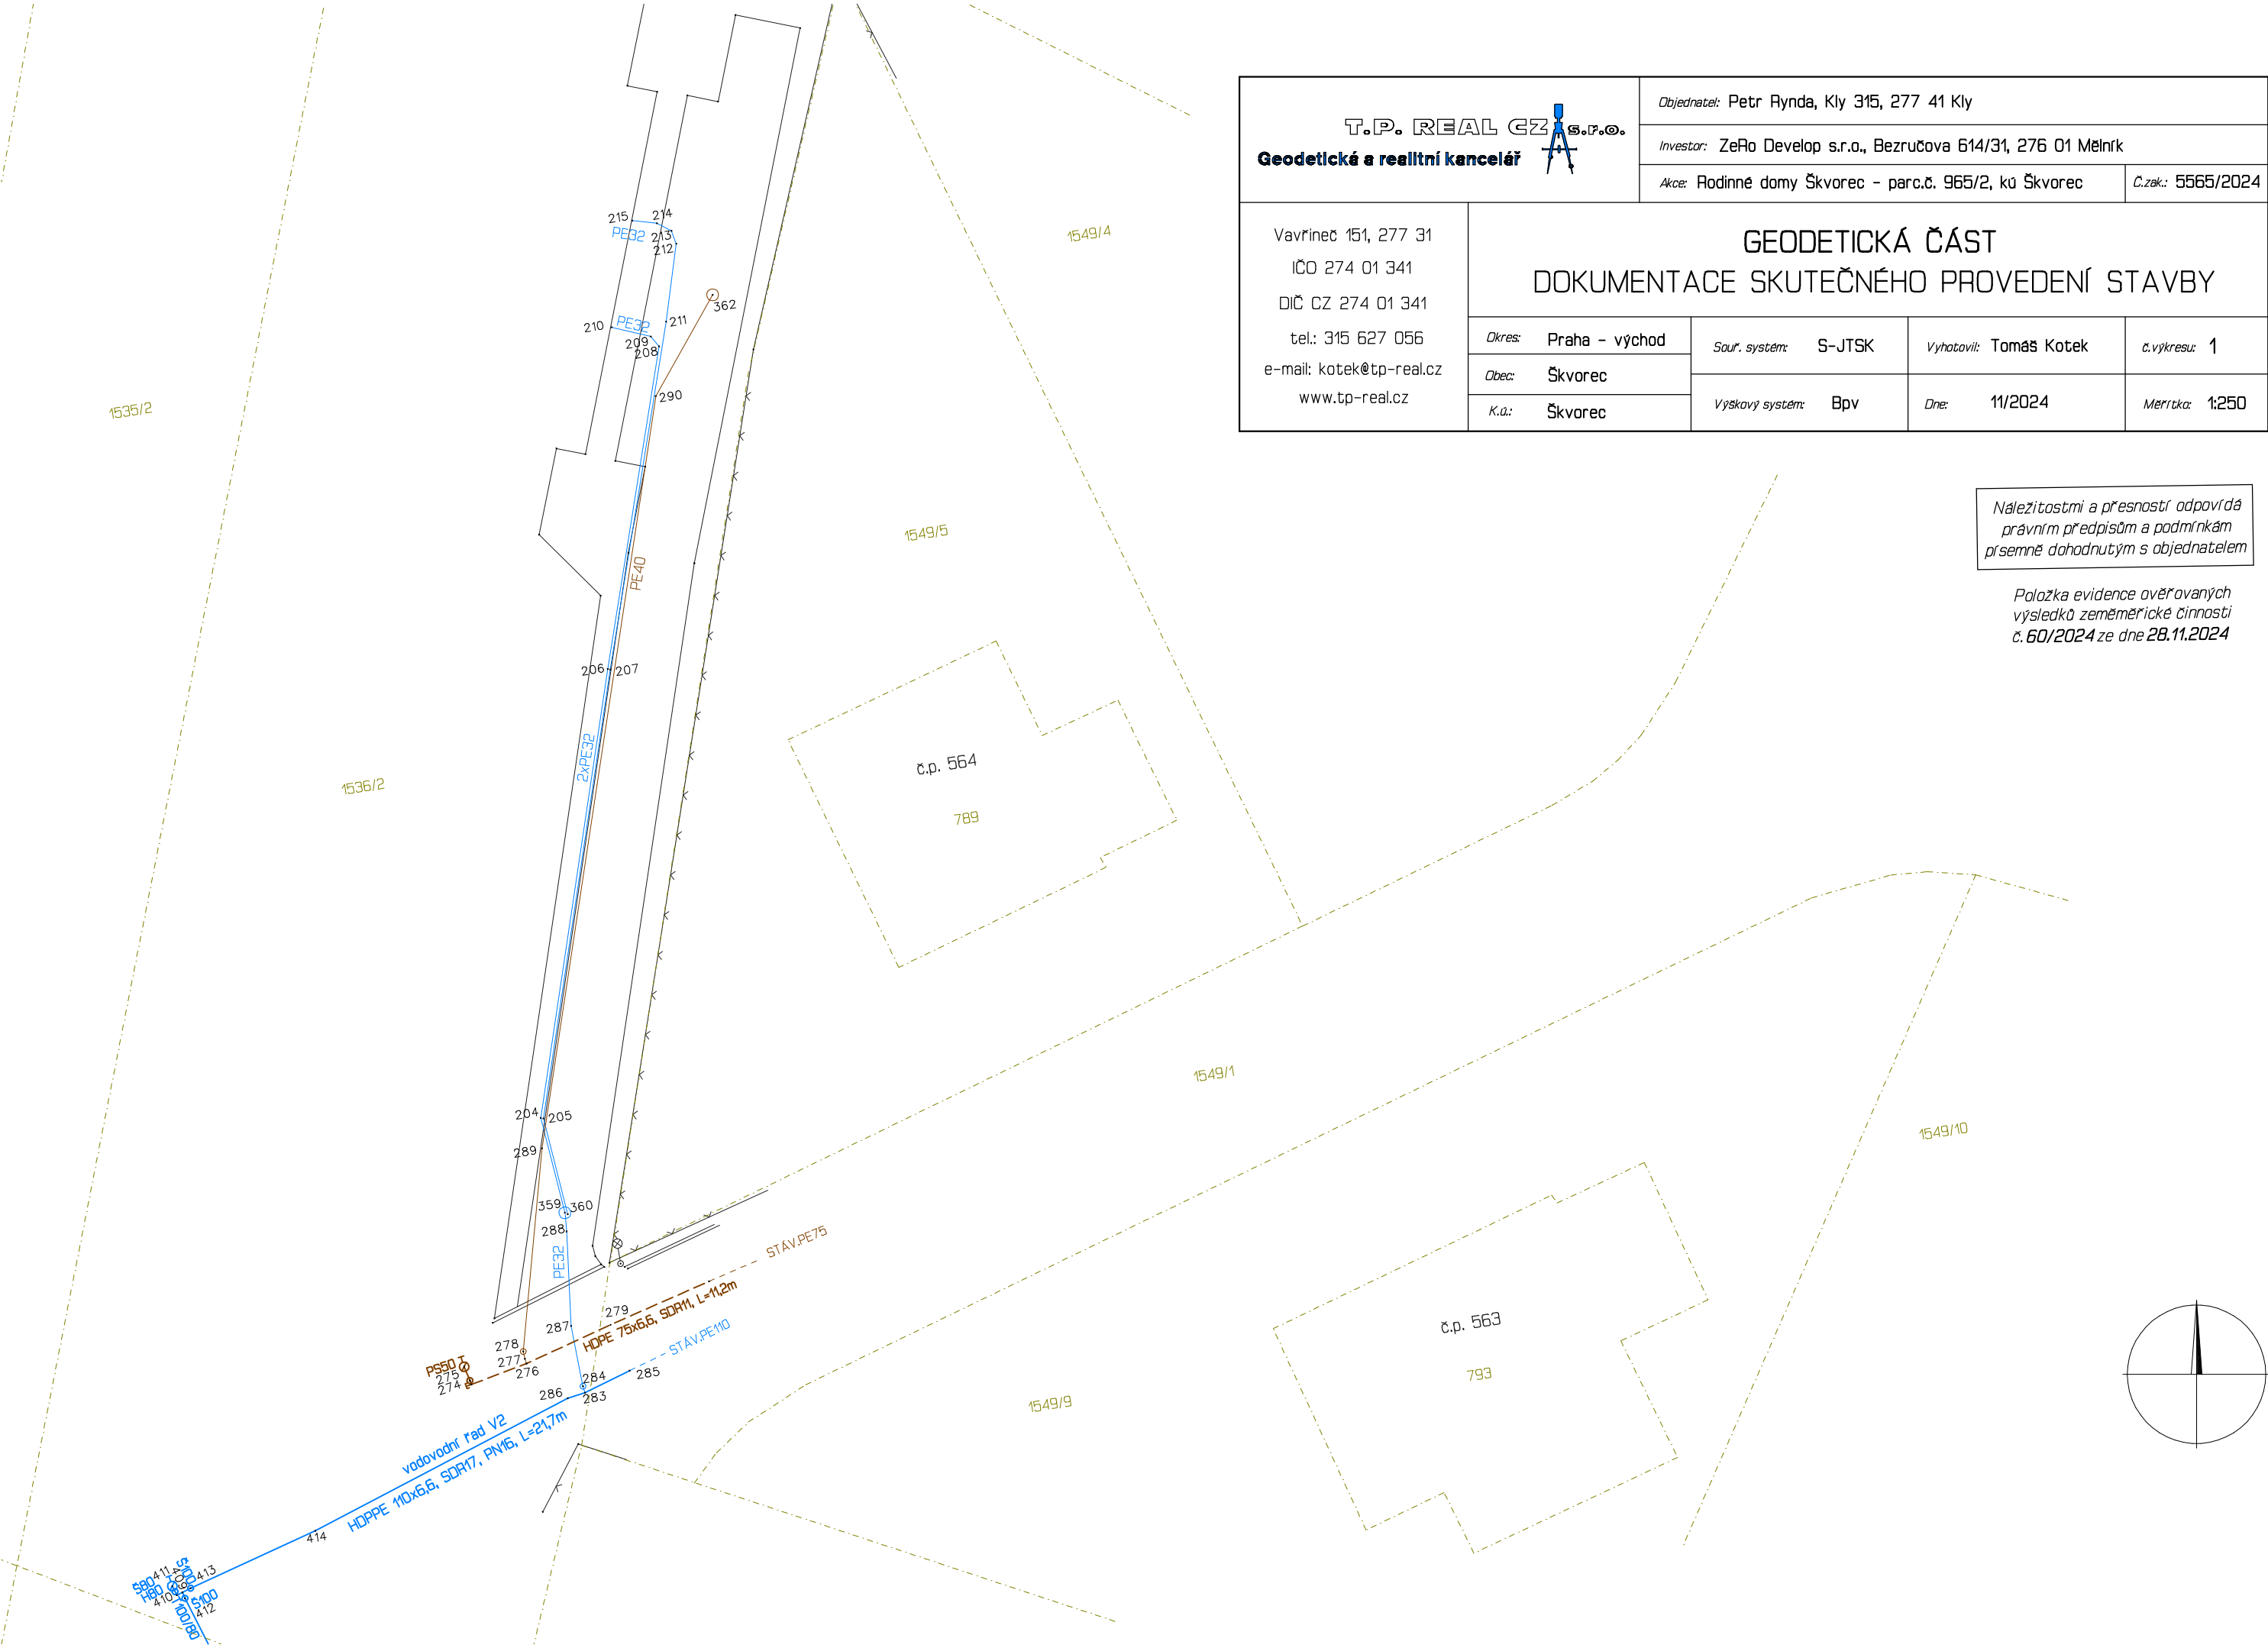


T.P. REAL CZ S.R.O. Geodetické a realitní kancelář		Objednatel: Petr Rynda, Kly 315, 277 41 Kly		
		Investor: ZeRo Develop s.r.o., Bezručova 614/31, 276 01 Mělník		
		Akce: Rodinné domy Škvorec - parc.č. 965/2, kú Škvorec	Č.zak.: 5565/2024	
Vavřinec 151, 277 31 IČO 274 01 341 DIČ CZ 274 01 341 tel.: 315 627 056 e-mail: kotek@tp-real.cz www.tp-real.cz	GEODETICKÁ ČÁST			
	DOKUMENTACE SKUTEČNÉHO PROVEDENÍ STAVBY			
	Okres: Praha - východ	Sour. systém: S-JTSK	Vyhotovil: Tomáš Kotek	č.výkresu: 1
	Obec: Škvorec	Výskavý systém: Bpv	Dne: 11/2024	Měřítko: 1:250
K.ú.: Škvorec				


Naležitostmi a přesností odpovídá
právním předpisům a podmínkám
písemně dohodnutým s objednatelem

Položka evidence ověřovaných
výsledků zeměměřické činnosti
č. 60/2024 ze dne 28.11.2024

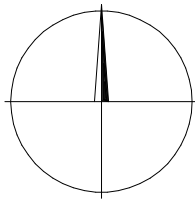


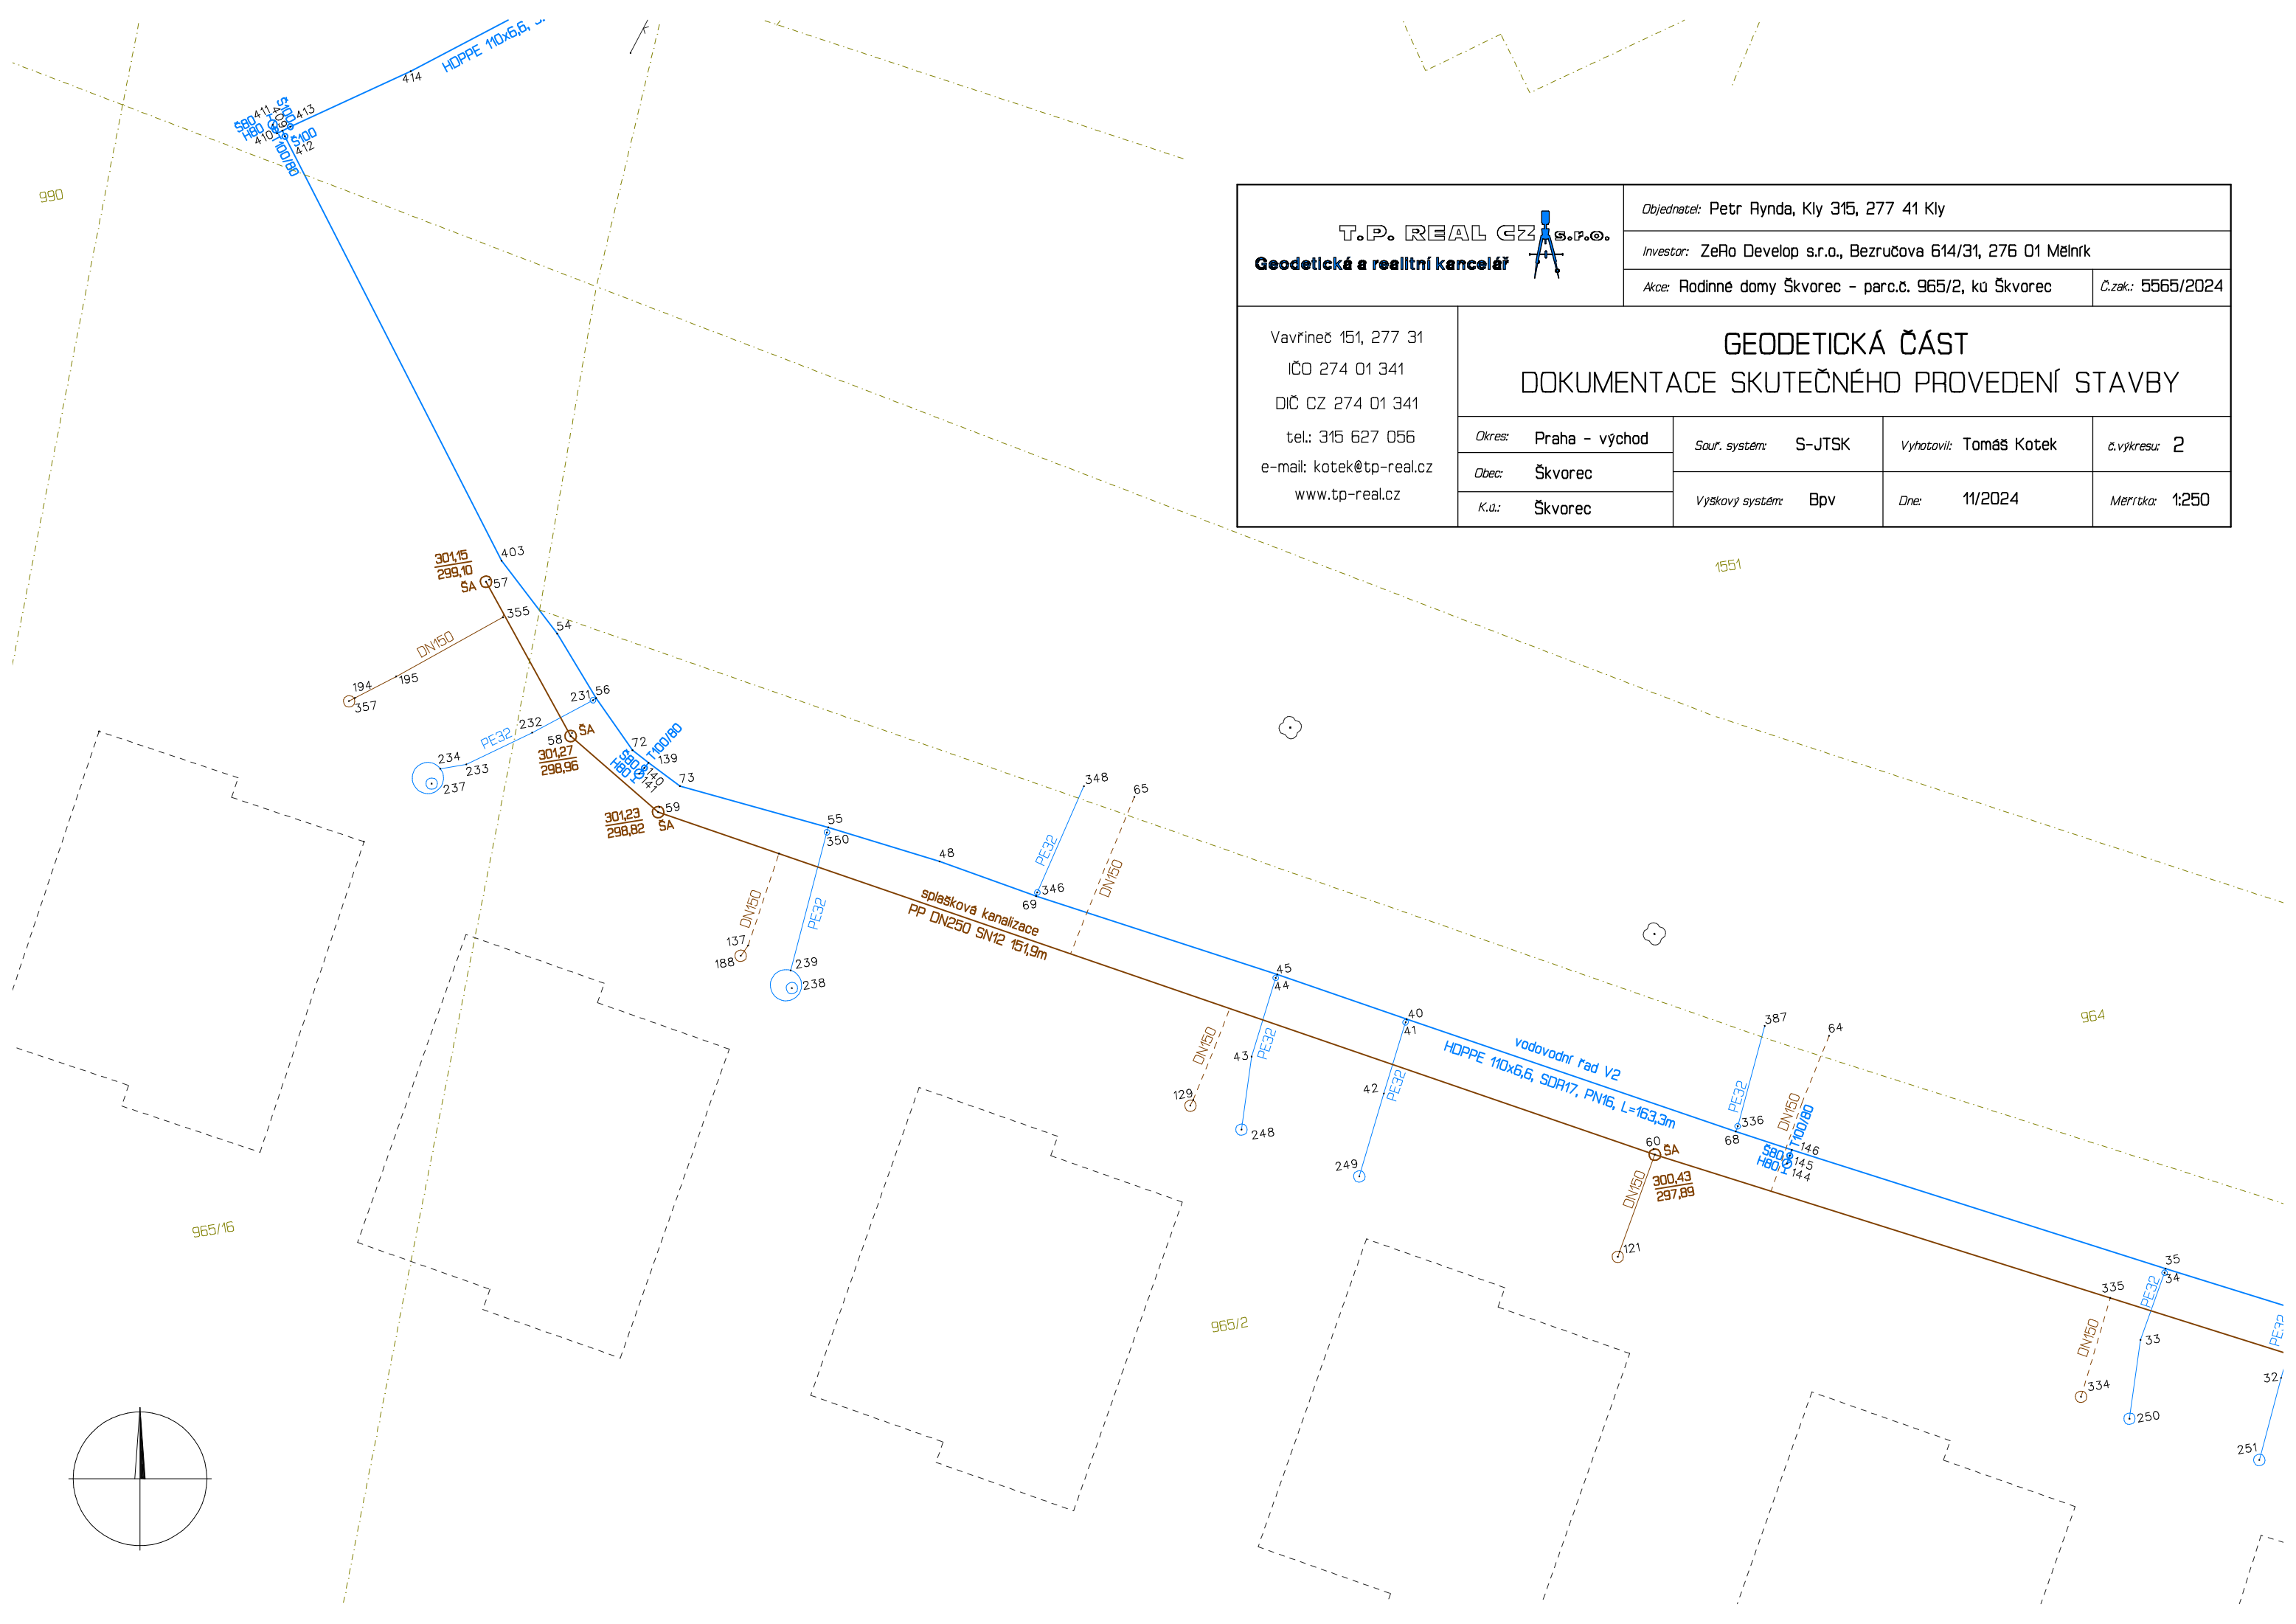

T.P. REAL CZ s.r.o. Geodetická a realitní kancelář 	Objednatel: Petr Rynda, Kly 315, 277 41 Kly			
	Investor: ZeRo Develop s.r.o., Bezručova 614/31, 276 01 Mělník			
	Akce: Rodinné domy Škvorec – parc.č. 965/2, kú Škvorec			Č.zak.: 5565/2024
Vavříneč 151, 277 31 IČO 274 01 341 DIČ CZ 274 01 341 tel.: 315 627 056 e-mail: kotek@tp-real.cz www.tp-real.cz	GEODETICKÁ ČÁST DOKUMENTACE SKUTEČNÉHO PROVEDENÍ STAVBY			
Okres: Praha – východ		Sour. systém: S-JTSK	Vyhotovil: Tomáš Kotek	č. výkresu: 2
Obec: Škvorec				
K.ú.: Škvorec		Výškový systém: Bpv	Dne: 11/2024	Měřítko: 1:250

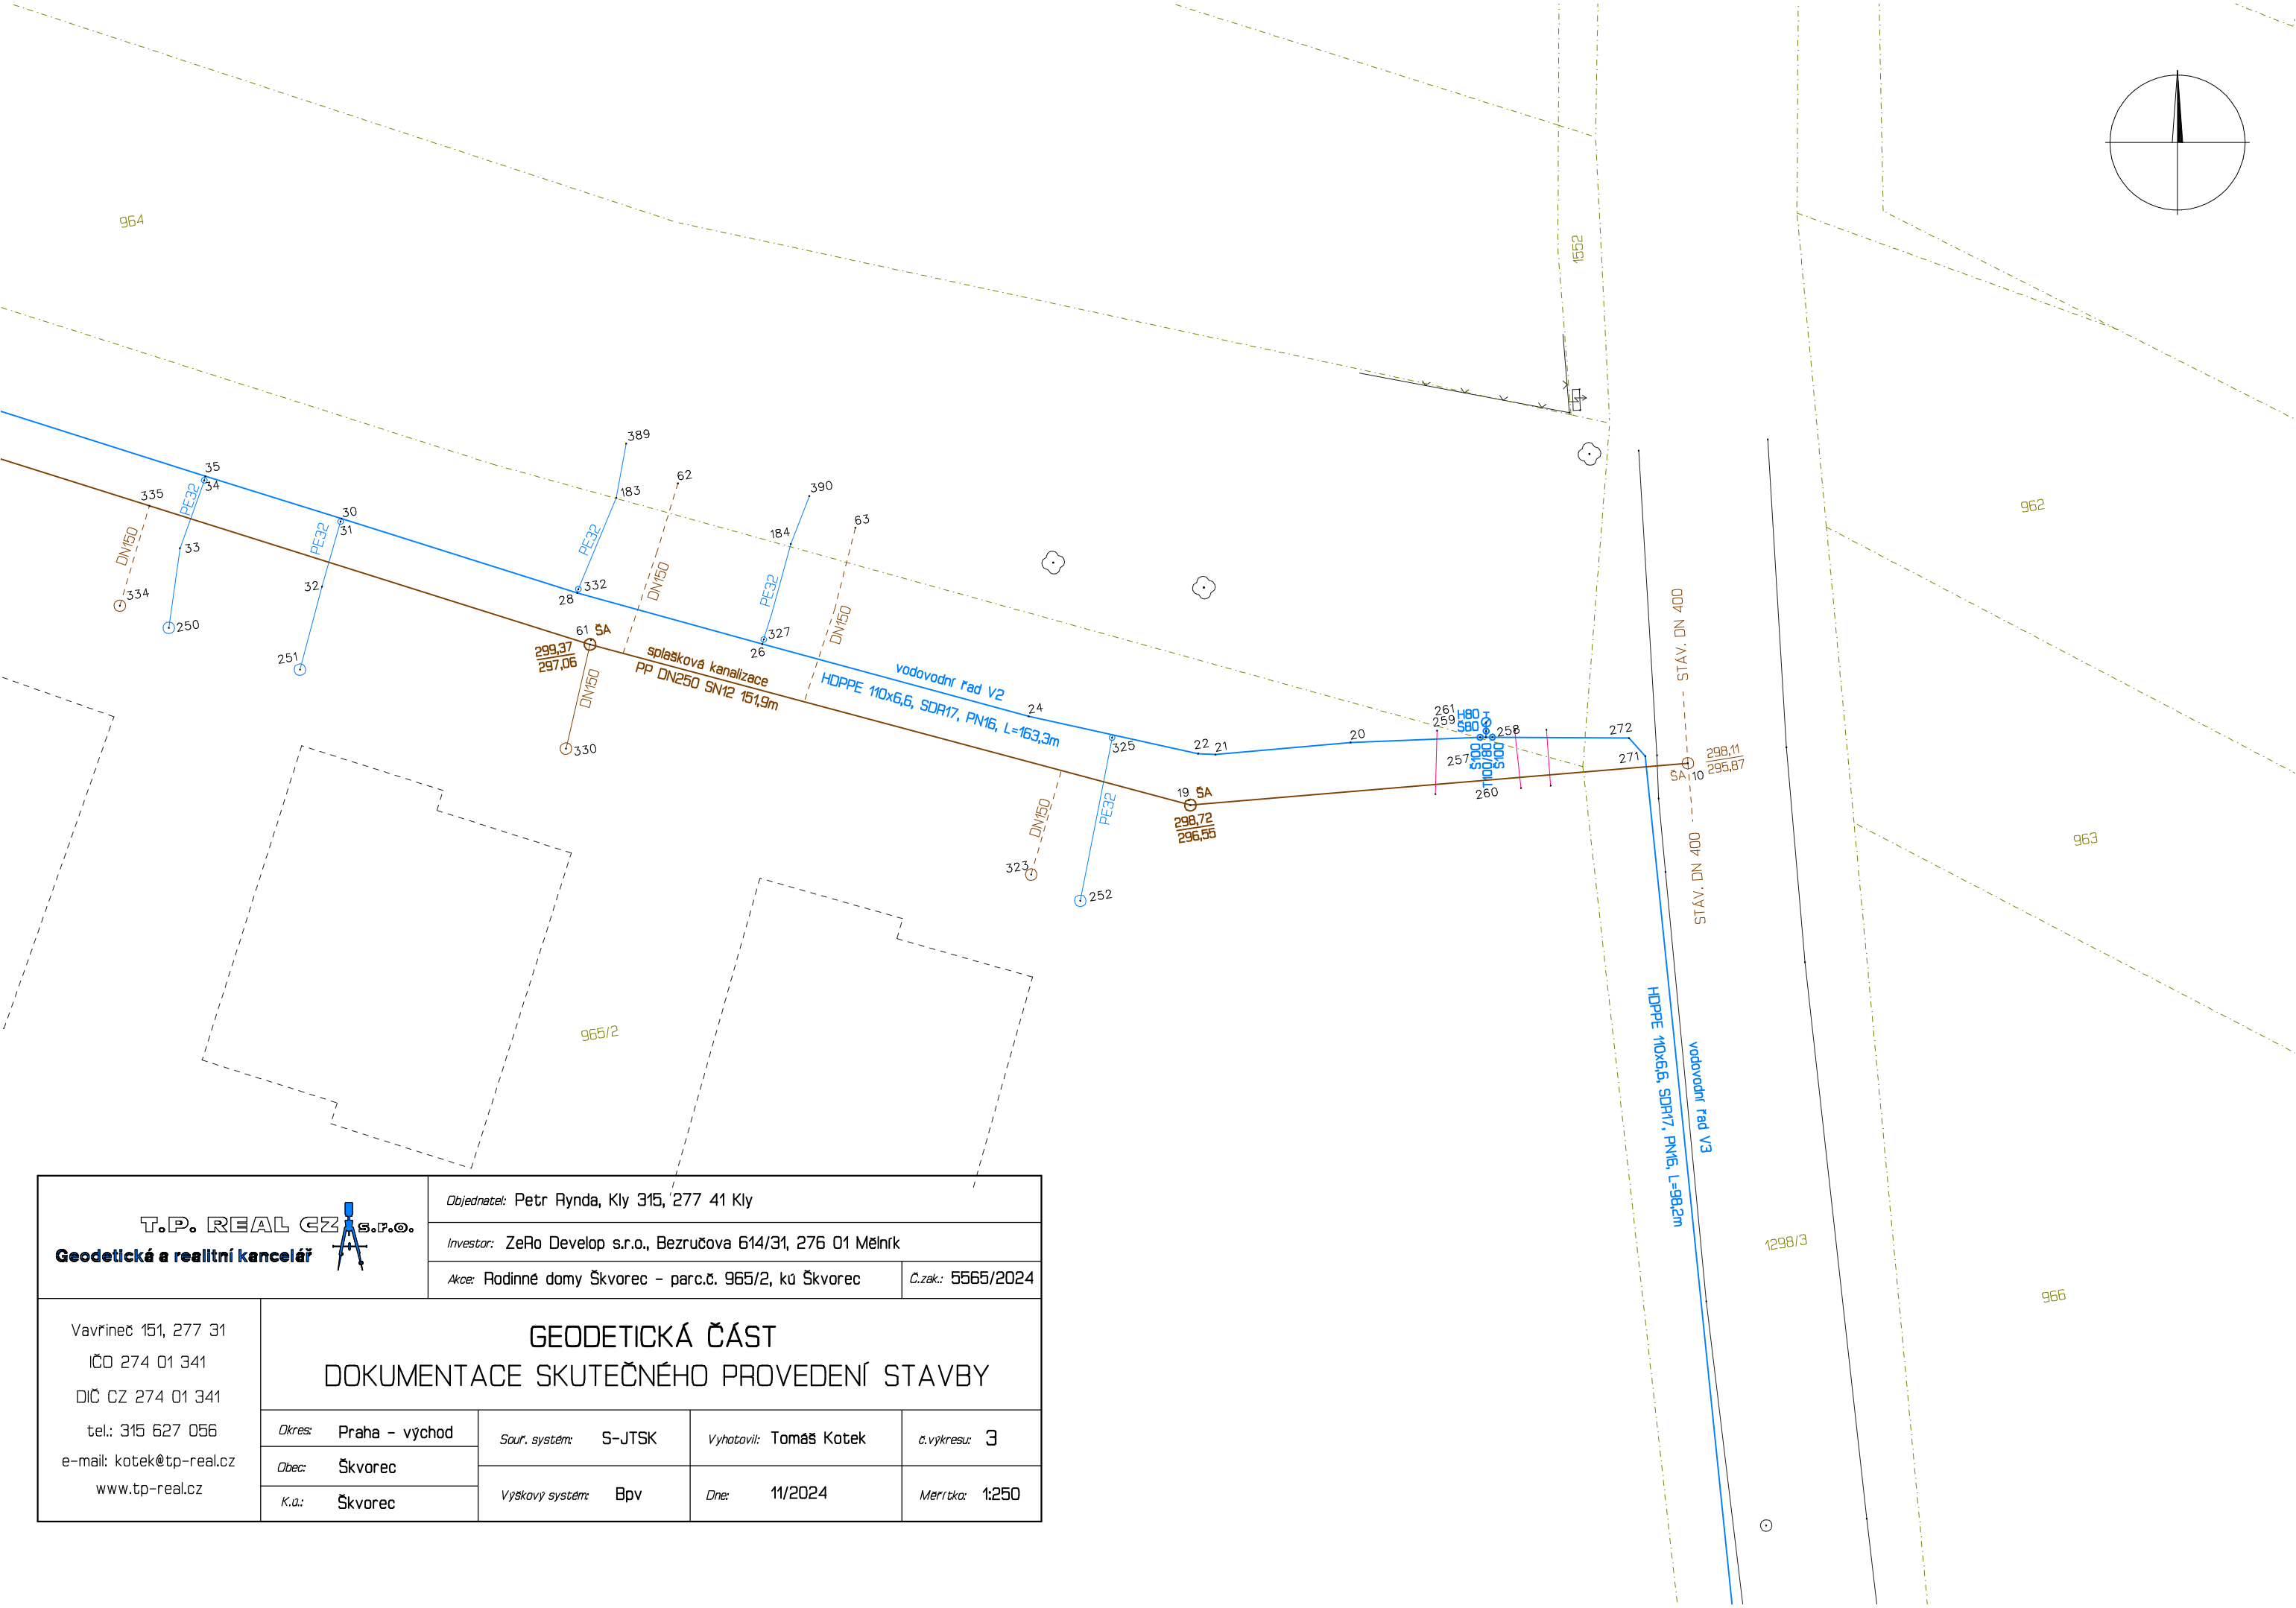

T.P. REAL CZ Geodetická a realitní kancelář		Objednatel: Petr Rynda, Kly 315, 277 41 Kly		
		Investor: ZeRo Develop s.r.o., Bezručova 614/31, 276 01 Mělník		
		Akce: Rodinné domy Škvorec – parc.č. 965/2, kú Škvorec	Č.zak.: 5565/2024	
Vavříneč 151, 277 31 IČO 274 01 341 DIČ CZ 274 01 341 tel.: 315 627 056 e-mail: kotek@tp-real.cz www.tp-real.cz	GEODETICKÁ ČÁST			
	DOKUMENTACE SKUTEČNÉHO PROVEDENÍ STAVBY			
	Dkres: Praha – východ	Sour. systém: S-JTSK	Vyhotavil: Tomáš Kotek	č.výkresu: 3
	Obec: Škvorec	Výškový systém: Bpv	Dne: 11/2024	Měřítko: 1:250
	K.ú.: Škvorec			

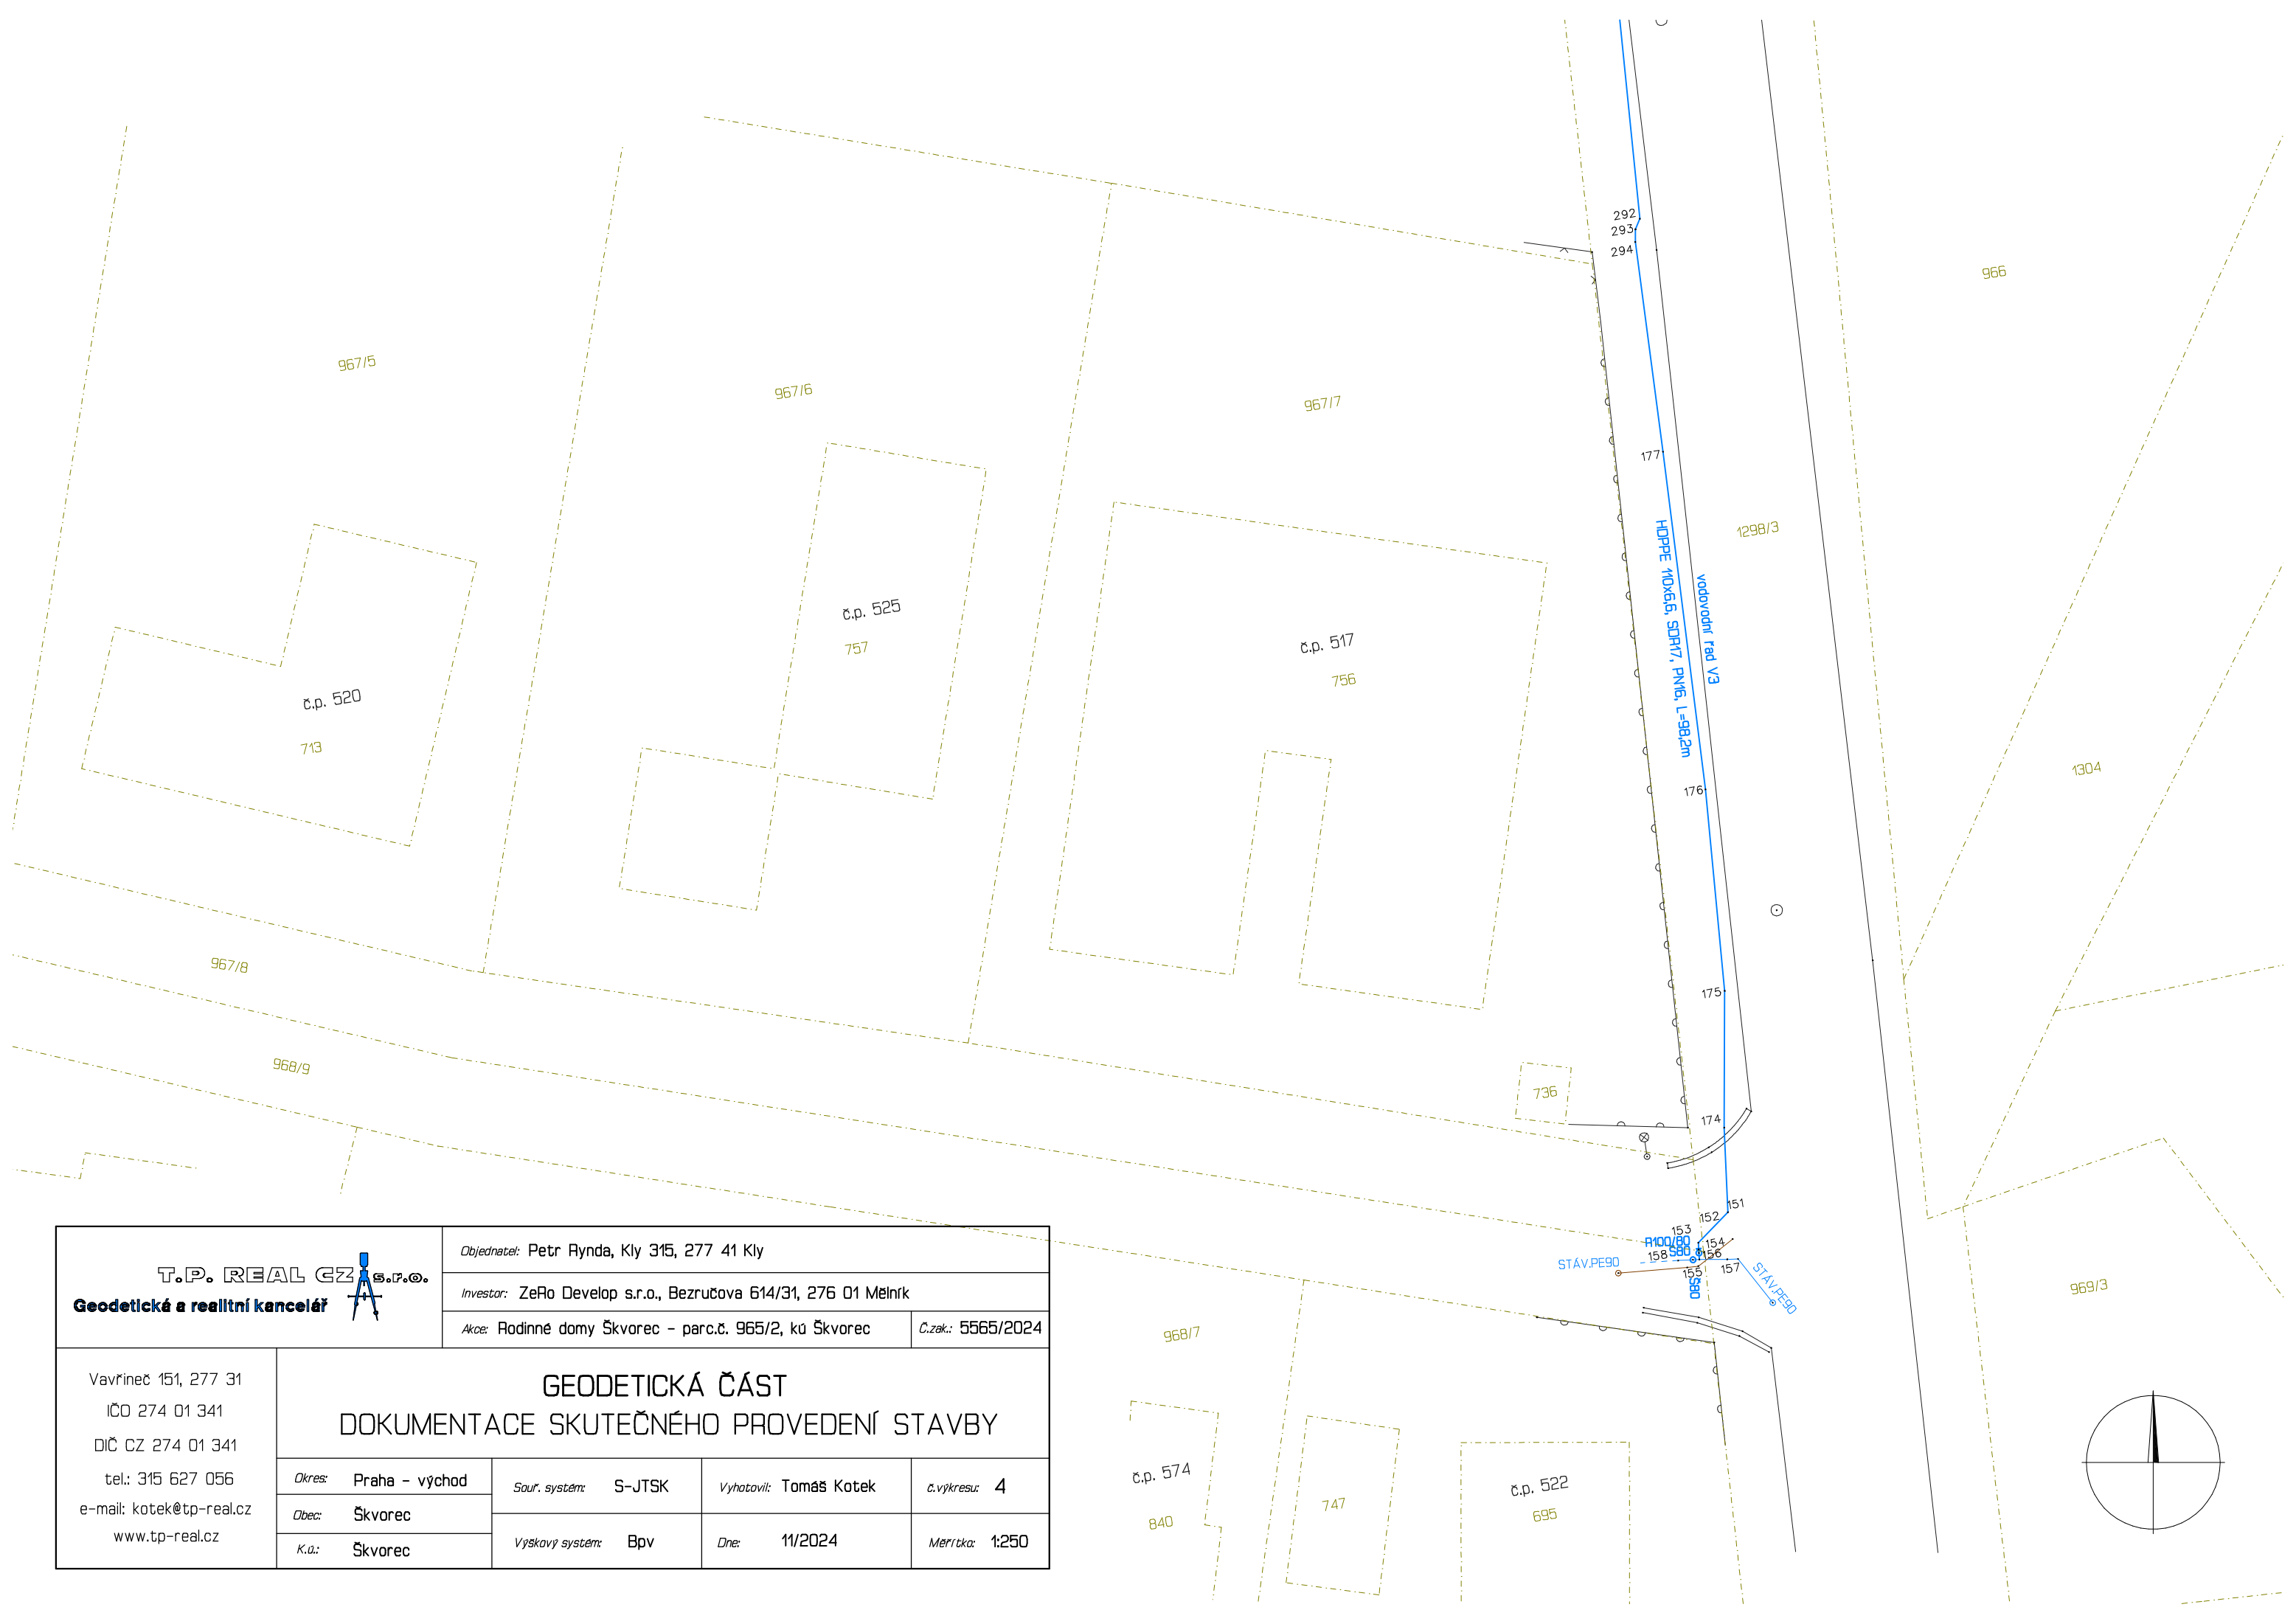

T.P. REAL CZ s.r.o. Geodetická a realitní kancelář	Objednatel: Petr Rynda, Kly 315, 277 41 Kly			
	Investor: ZeRo Develop s.r.o., Bezručova 614/31, 276 01 Mělník			
	Akce: Rodinné domy Škvorec – parc.č. 965/2, kú Škvorec			Č.zak.: 5565/2024
Vavřineč 151, 277 31 IČO 274 01 341 DIČ CZ 274 01 341 tel.: 315 627 056 e-mail: kotek@tp-real.cz www.tp-real.cz	GEODETICKÁ ČÁST DOKUMENTACE SKUTEČNÉHO PROVEDENÍ STAVBY			
	Okres:	Praha – východ	Souř. systém:	S-JTSK
	Obec:	Škvorec	Vyhotovil:	Tomáš Kotek
	K.ú.:	Škvorec	Dne:	11/2024
			Výskový systém:	Bpv
		č.výkresu: 4		
		Měřítko: 1:250		